
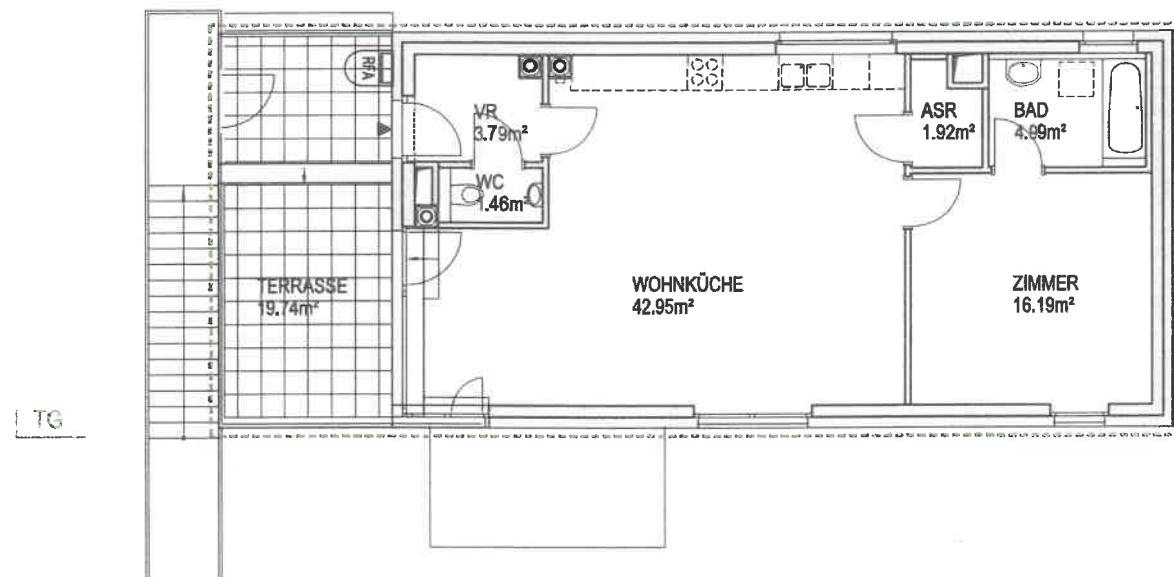


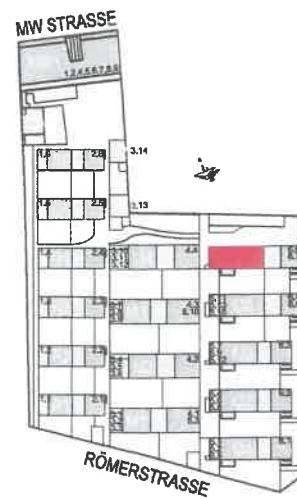

WOHNHAUS OST 5 Top 5.14

2-Zimmerwohnung

BESTANDSPLAN, 13.11.2012

Wohnnutzfläche:	71,30 m²
davon Loggia:	-
Terrasse:	19,74 m²
Garten:	-

GARTENSIEDLUNG RÖMERSTRASSE MANNSWÜRTH

WBV-GP
WOHNBAUVEREINIGUNG
FÜR PRIVATANGESTELLTE

ARCHITEKTURBÜRO SCHWALM-THEISS & BRESICH
ABLINGER, VEDRAL & PARTNER ZT GmbH

ES GILT AUSSCHLIESSLICH DIE JEWEILIGE AKTUELLE BAU- UND AUSSTATTUNGSBESCHREIBUNG
FLÄCHENANGABEN SIND ROHBAUMASSE